


Eigenbetrieb Stadt Offenbach am Main  
- Kommunale Dienstleistungen -

Daimlerstraße 8  
63071 Offenbach am Main  
Abteilung Entwässerung  
Telefon: 069/8065-2972

Kanalbestandsplan: ?  
gezeichnet : ?(gezeichnet)  
übergeben an : ?(übergeben an)  
Datum : 6.4.2011  
Maßstab : 1:500

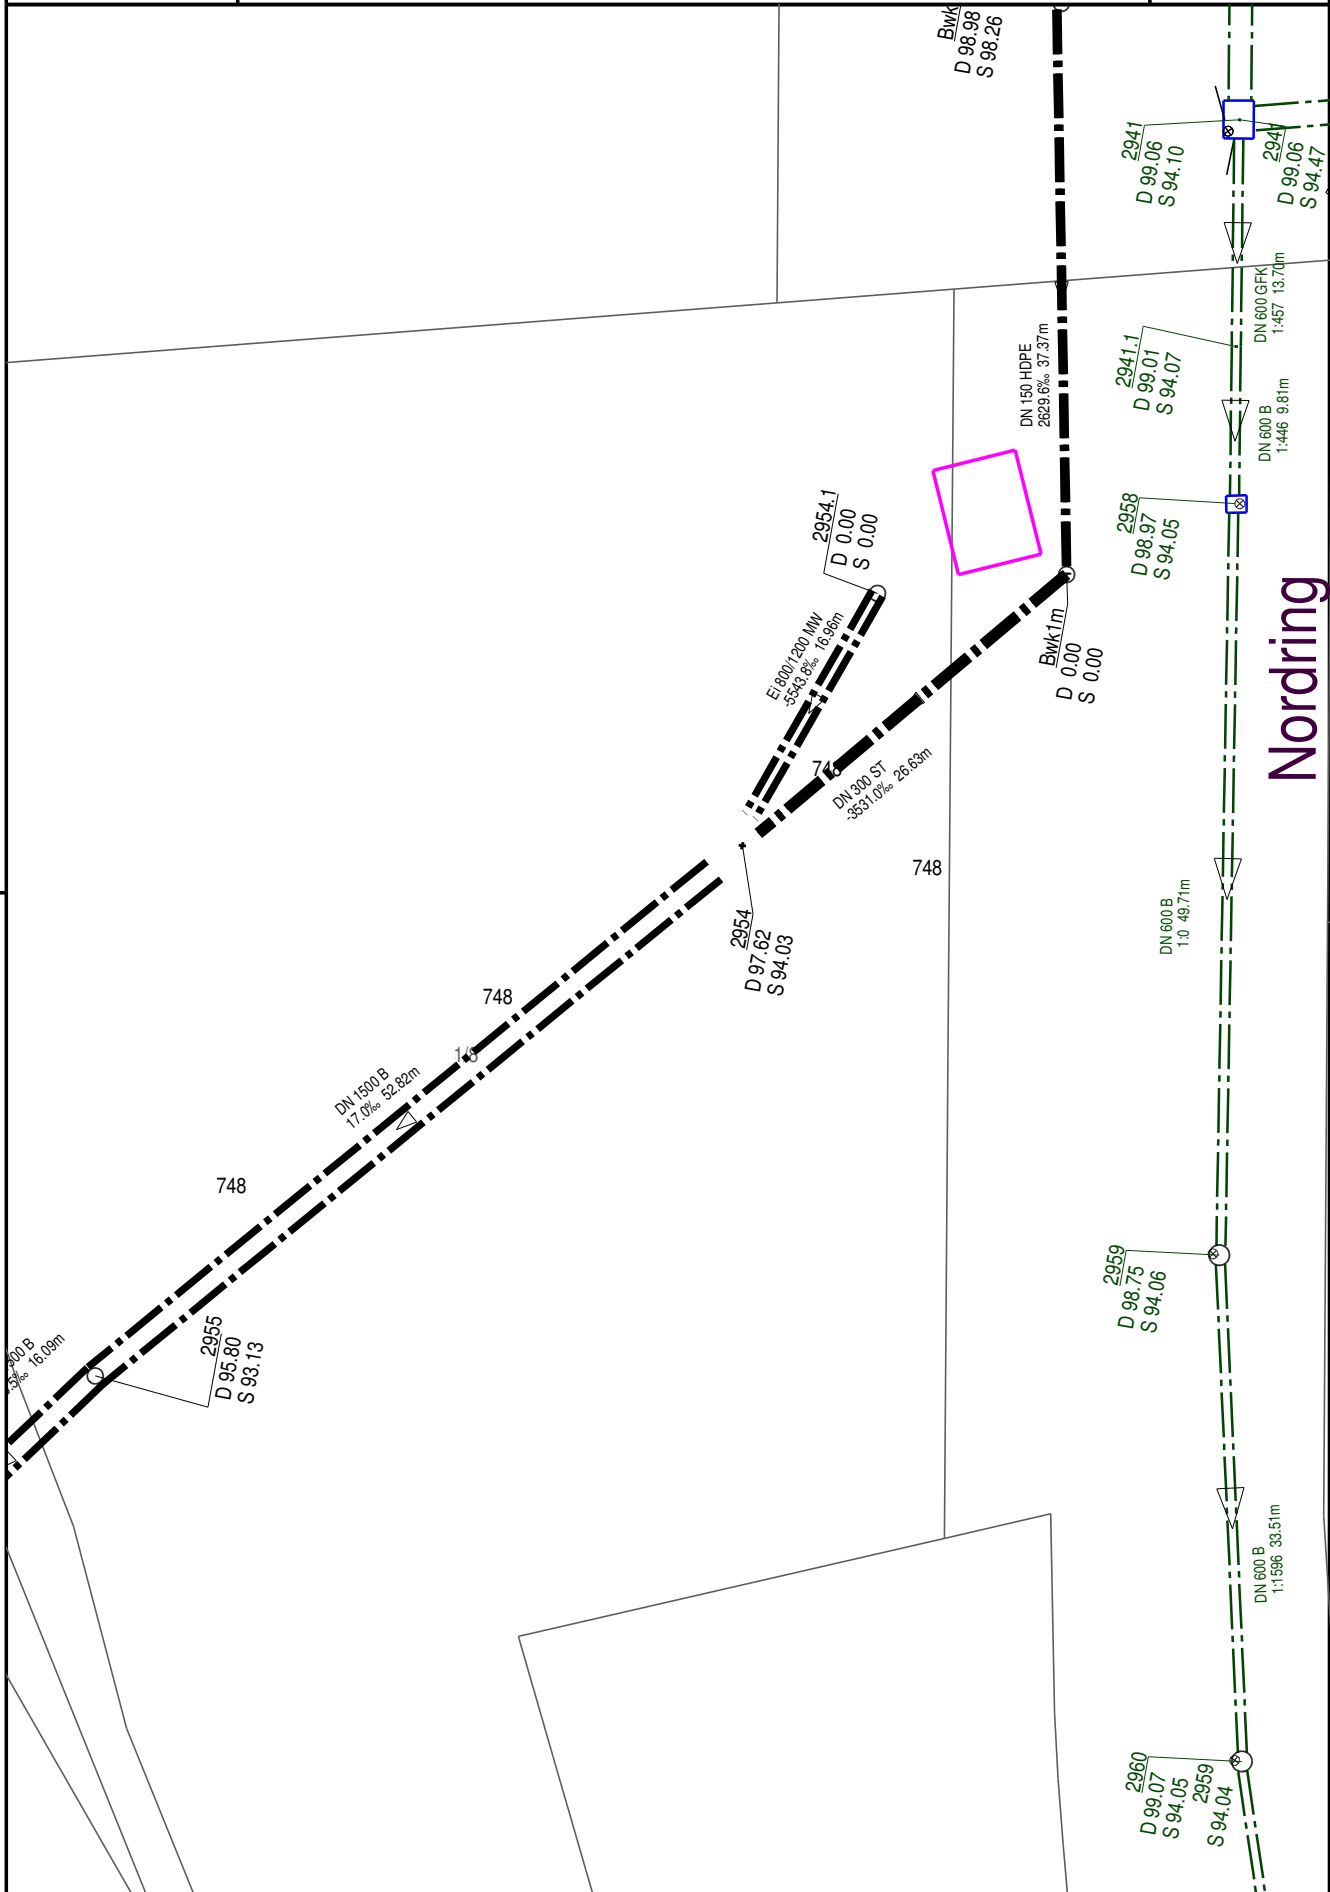

Nordring

Alle Maße sind vor Baubeginn vor Ort zu prüfen!